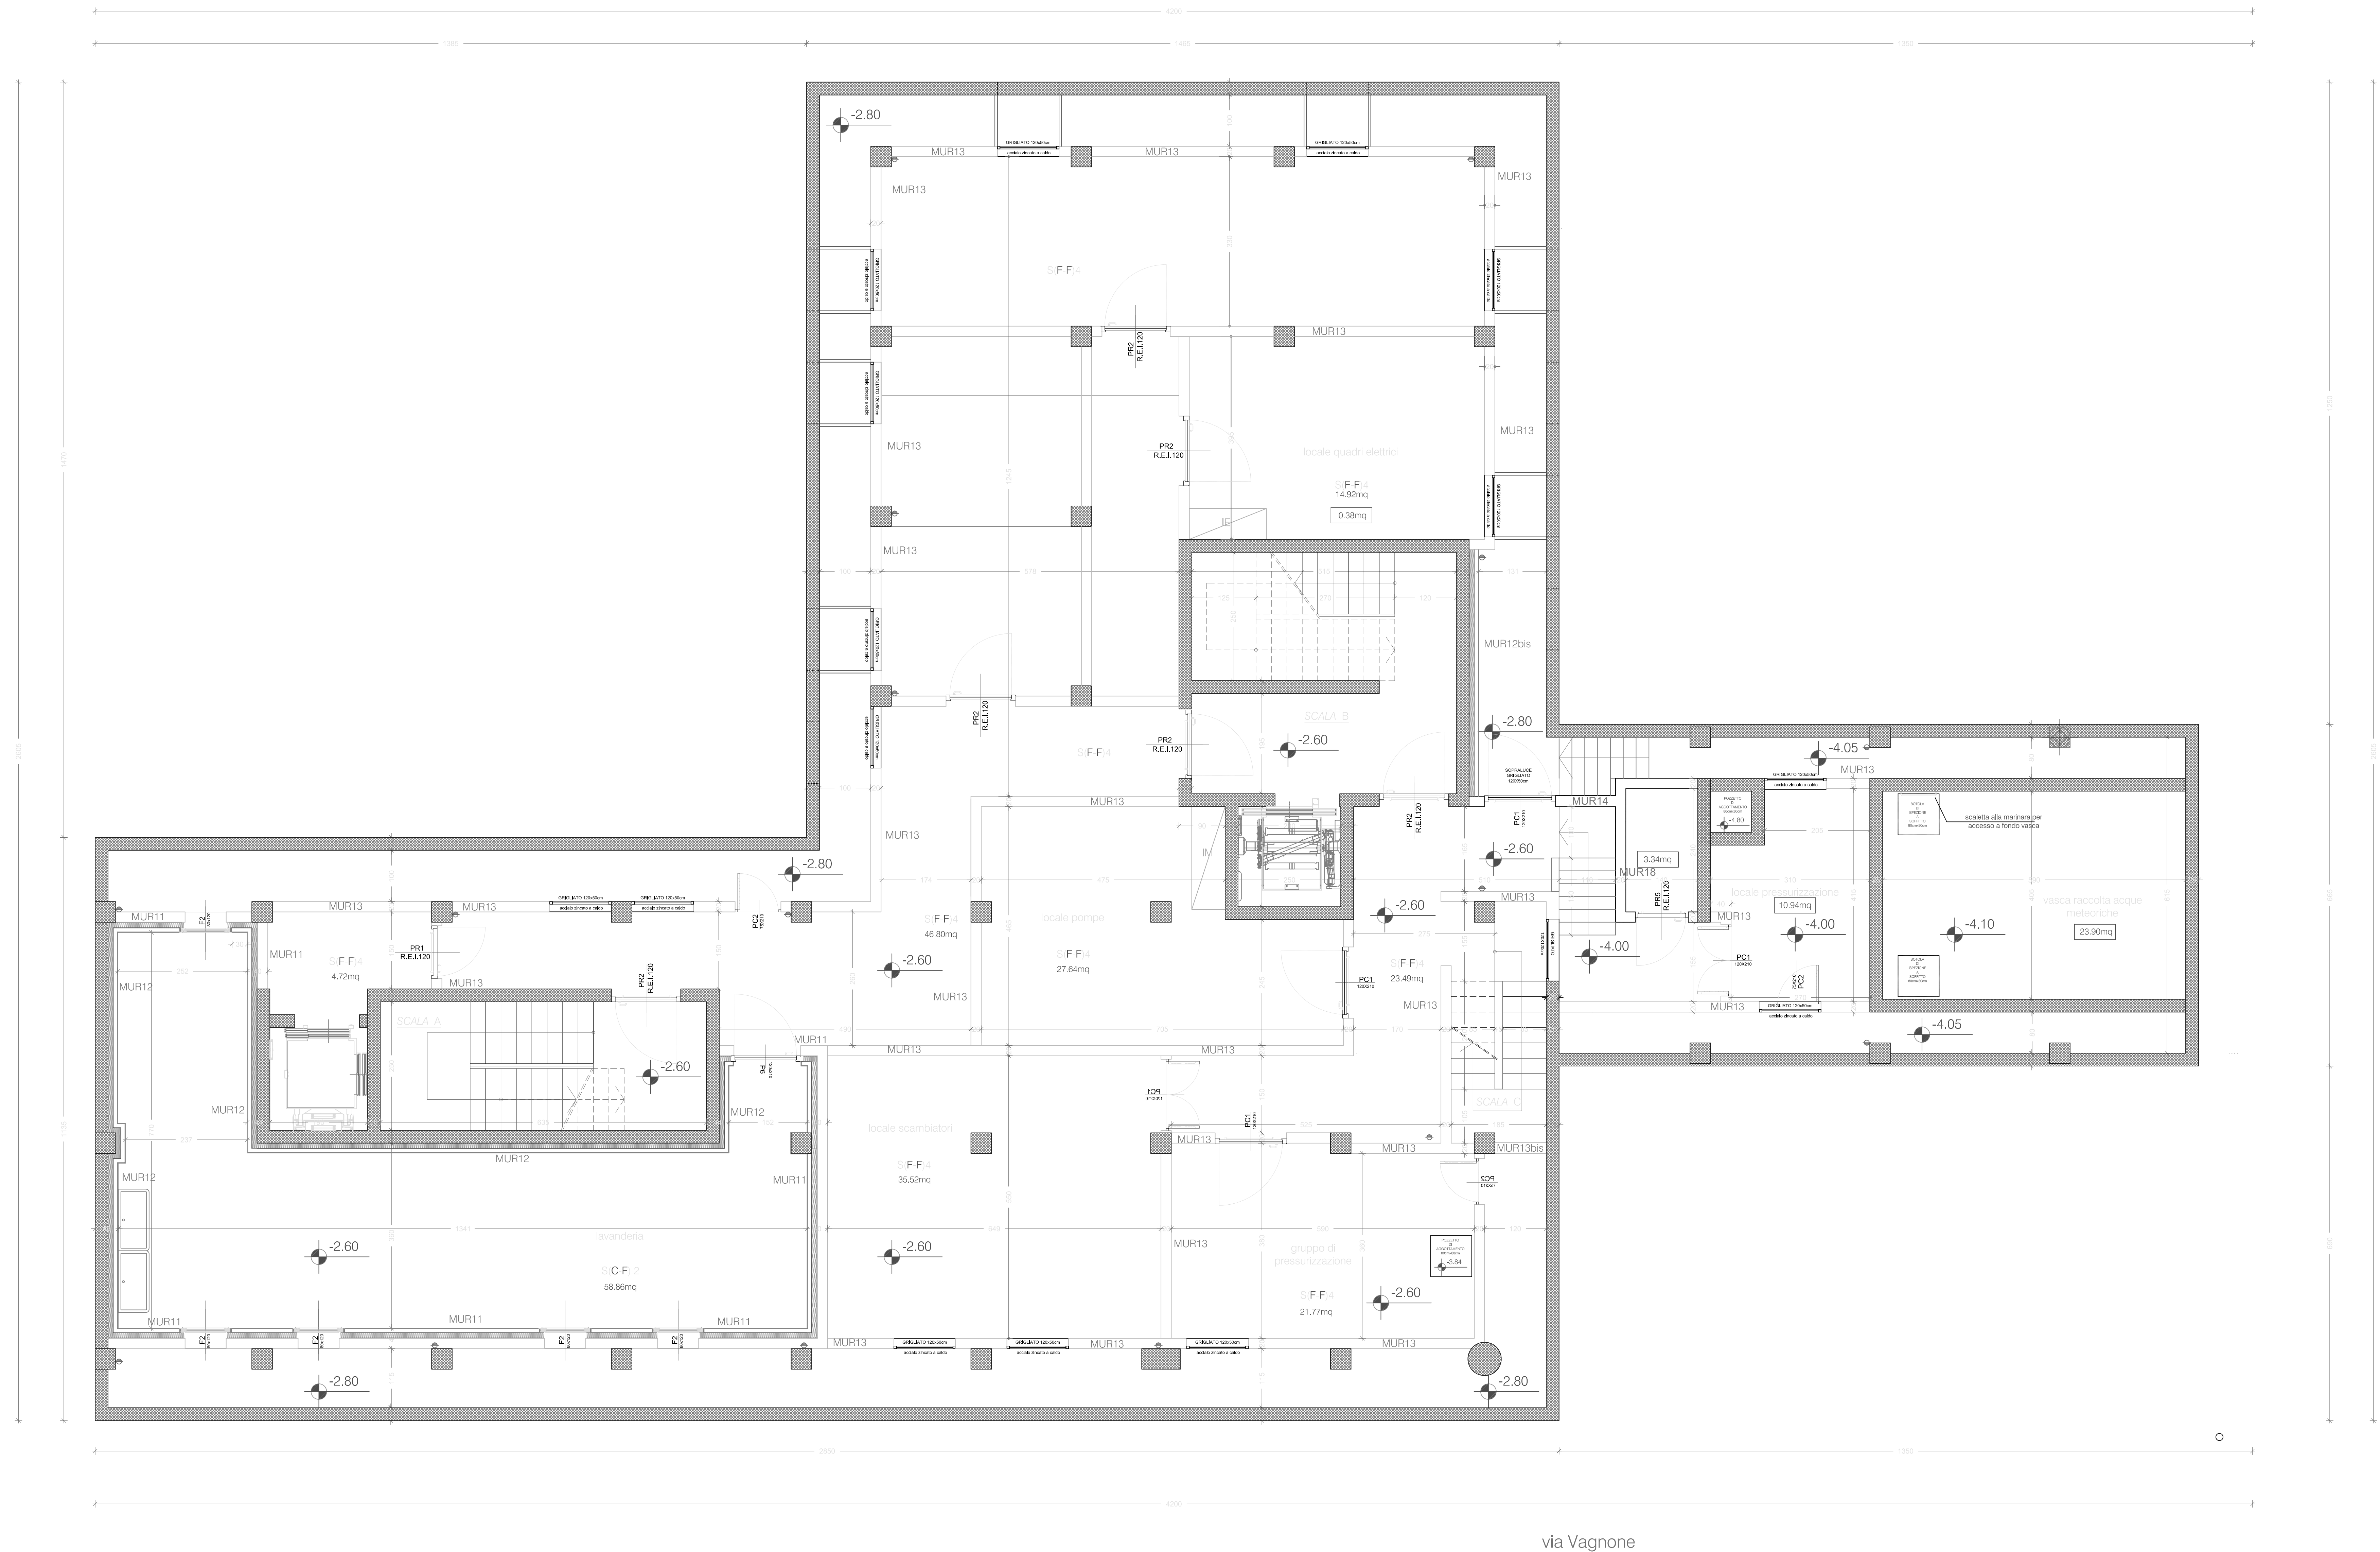


ABACO STRATIGRAFIE PARTIZIONI ORIZZONTALI					
	S(F-C1)	S(F-C2)	S(F-C3)	S(F-C4)	
locale Freddo	locale sottotetto	locale UTA	terrazzo area verde	terrazzo	
	locale p.1	locale p.2	locale p.3	locale p.5	
	S(C-F1)	S(C-F2)	S(C-F3)		
locale Caldo	locali p.1	alloggio	locali p.1.		
	locali p.1	alloggio	lavanderia p.int.		
	S(C-F1)	S(C-F2)	S(C-F3)	S(C-F4)	
locale Caldo	locali p.1	lavanderia p.int.	locali p.1	locali p.1	
locale Freddo	locali interrato	piano fondazioni	esterno	locale R.D.p.1.	
	S(F-F1)	S(F-F2)	S(F-F3)	S(F-F4)	
locale Freddo	disterno	disterno	pilotti	locali interrato	
	locale sottotetto	distribuzione	locali interrato	piano fondazioni	



legenda



CITTA' DI TORINO

DIVISIONE SERVIZI TECNICI - COORDINAMENTO
SERVIZIO EDILIZIA ABITATIVA PUBBLICA E PER IL SOCIALE

REALIZZAZIONE NUOVE RESIDENZE
TEMPORANEE PER INCLUSIONE SOCIALE IN
VIA VAGNONE, 15 - PON METRO TO 4.1.1.a

Responsabile Unico del Procedimento;
Progettista opera architettonica;
Co-progettista opere impiantistiche;
Collaboratori alla progettazione:

Ing. Carmelo Di Vita
Arch. Sabina Catti
Arch. Simona Montafia
Arch. Luca Casale
Geom. Gabriella Paffumi
Geom. Simona Santoro
Geom. Vincenzo Tortorano

Coordinatore dell'integrazione del progetto
fra le varie prestazioni specialistiche:

Ing. Lucia Rada

Progettista opere strutturali :

Ing. Ermanno Piretta

Progetto ex art. 242 del D.Lgs. 152/2006:

Ing. Donato Fieri

Progetto acustica, opere impiantistiche e
antincendio ;


Impresa esecutrice

Tipologia:

☐ ELETTRICO
☒ MECCANICO
☒ ARCHITETTONICO

Sede

Comune

Y034

AS BUILT

A1

Oggetto:

PIANTA PIANO INTERRATO

Revisioni	Data	Descrizione	Realizzo	Controllato	Approvato
2					
1					
0	07.10.2024	EMISSONE	NP	BG	BG

	cavetto impianti
	modulo satellite
	modulo distribuzione impianti
	collettore
	controsottito R.E.1.60
	pluviale
	vedi: TAV.19 - ABACO SERRAMENTI
	vedi: TAV.21 - ABACO PARTIZIONI VERTICALI
	superficie di pavimento
	1/8 superficie di pavimento

ABACO STRATEGIE PARTIZIONI ORIZZONTALI				
	SIF-C1	SIF-C2	SIF-C3	SIF-C4
locale Freddo	locale sottotetto	locale UTA	terrazzo/ zona verde	terrazzo
locale Caldo	locale p. 2°	locale p. 2°	locale p. 2°	locale p. 2°
	SIF-C1	SIF-C2	SIF-C3	
locale Caldo	locali p. 1°	alloggio	locali p. 1°	
locale Caldo	locali p. 1°	lavanderia p. int.	lavanderia p. int.	
	SIF-C1	SIF-C12		SIF-C14
locale Caldo	locali p. 1°	lavanderia p. int.	locali p. 1°	locali p. 1°
locale Freddo	locali interrato	piano fondazioni	esterno	locale R. D. p. 1°
	SIF-F11	SIF-F12	SIF-F13	SIF-F14
locale Freddo	esterno	piano	locali interrato	piano
locale Freddo	locale sottotetto	distribuzione	locali interrato	piano fondazioni



via Vagnone 17

ABACO STRATIGRAFIE PARTIZIONI ORIZZONTALI				
	S(F-C)1	S(F-C)2	S(F-C)3	S(F-C)4
locale Freddo	locale sottotetto	locale UT4	terrazzo area verde	terrazzo
locale Caldo	locali p.5'	locali p.5'	locali p.5'	locali p.5'
	S(C-C)1	S(C-C)2	S(C-C)3	
locale Caldo	locali p.1'	alloggio	locali p.1'	
locale Caldo	locali p.1'	alloggio	lavanderia p.int.	
	S(C-F)1	S(C-F)2	S(C-F)3	S(C-F)4
locale Caldo	locali p.1	lavanderia p.int.	locali p.1'	locali p.1'
locale Freddo	locali interrato	piano fondazioni	esterno	locale R.D. p.1
	S(F-F)1	S(F-F)2	S(F-F)3	S(F-F)4
locale Freddo	esterno	distribuzione	pilotis	locali interrato
locale Freddo	locale sottotetto	distribuzione	locali interrato	piano fondazioni

legenda

-
-
CITTA' DI TORINO

DIVISIONE SERVIZI TECNICI - COORDINAMENTO

SERVIZIO EDILIZIA ASSISTITA PUBBLICA E PRIVATA SOCIALE

REALIZZAZIONE NUOVE RESIDENZE

TEMPORANEE PER INCLUSIONE SOCIALE IN

VIA VAGNONE, 15 - PON METRO TO 4.1.1.a

Responsabile Unico del Procedimento:

Ing. Carmelo Di Vita

Progettista opere architettoniche:

Arch. Sabina Calli

Co-progettista opere architettoniche:

Arch. Simona Montalia

Collaboratori alla progettazione:

Arch. Luca Casale

Geom. Gabriella Paffum

Geom. Simona Senatore

Geom. Vincenzo Tortorano

Coordinatore dell'integrazione del progetto fra le varie prestazioni specialistiche:

Ing. Lucia Reda

Progettista opere strutturali:

Ing. Ermanno Pietta

Progetto ex art. 242 del D.Lgs. 152/2006:

Ing. Donato Fierri

Progetto acustica, opere impiantistiche e antincendio:

Ing. Donato Fierri

Coordinamento Sicurezza in fase di Progettazione:

Ing. Donato Fierri

Impresa esecutrice

Scalo

Commessa

Y034

AS BUILT

Tipologia

☐ ELETTRICO

☐ MECCANICO

☒ ARCHITETTONICO

Tavola

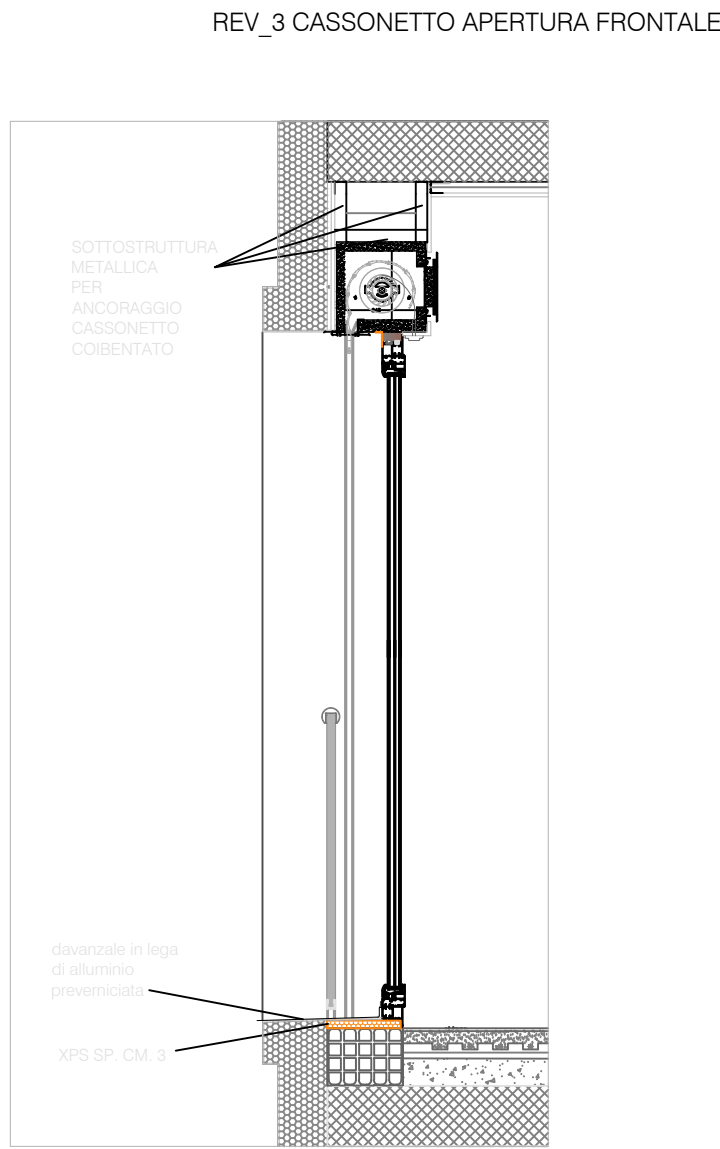
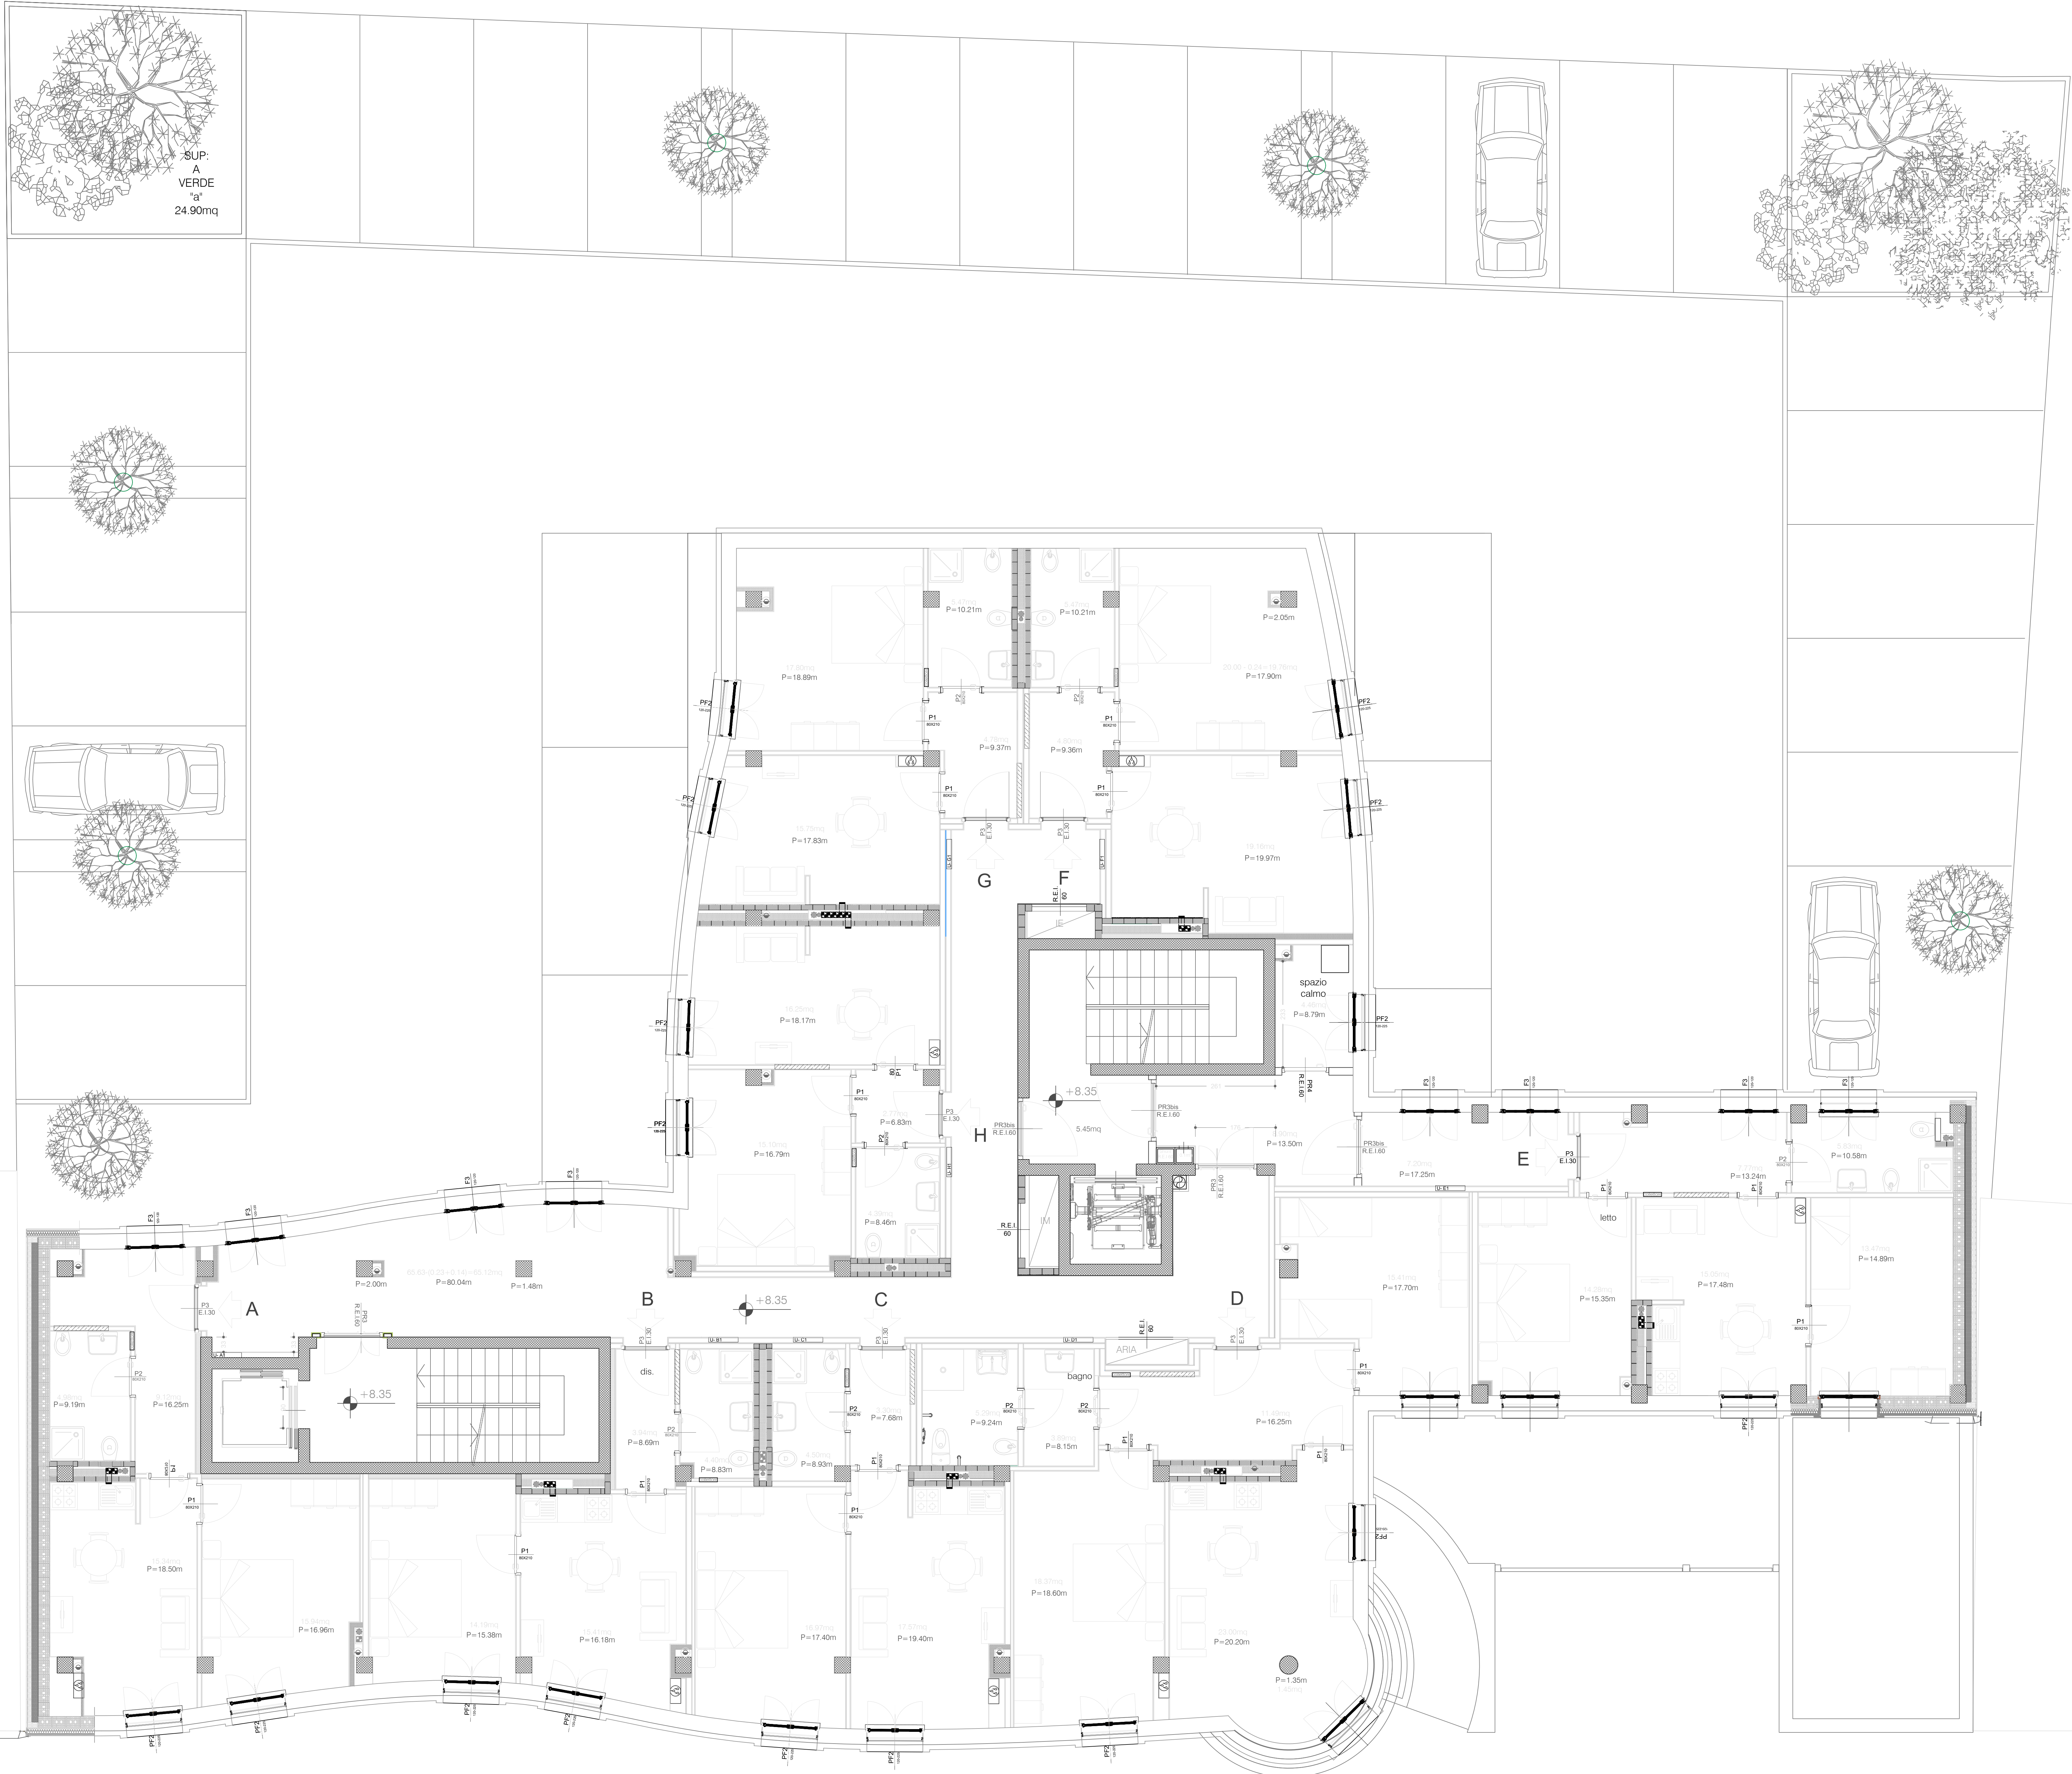
AT

Oggetto:

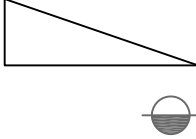
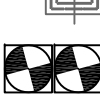
 
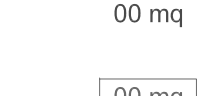
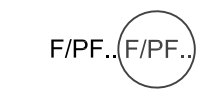
 
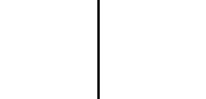
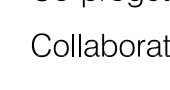
PIANTA PIANO TIPO (SECONDO, TERZO, QUARTO)

Revisioni

2	1				
0	07.10.2024	EMISSIONE	NP	BG	BG



via Vagnone

	cavedio impianti pluviale
	scarichi e ventilazioni bagni
	pozzetto di raccolta acque meteoriche
	estrazioni cucine
	modulo satellite
	modulo distribuzione impianti
	collettore
	deumidificatore
	estrazione raccolta differenziata
	frangisoia fisso
	frangisoia mobile
	camini di ventilazione
	copertura camini di ventilazione
	verde su soletta
	lastra fibro-gesso
	lastra di cemento rinforzato con rete in fibra di vetro
	XPS 300
	lana di roccia
	superficie di pavimento
	$\frac{1}{8}$ superficie di pavimento
	vedi: TAV.A19 - ABACO SERRAMENTI
	vedi: TAV.A21 - ABACO PARTIZIONI VERTICALI
	vedi: TAV.A20 - ABACO PARTIZIONI ORIZZONTALI

CITTA' DI TORINO

DIVISIONE SERVIZI TECNICI - COORDINAMENTO
SERVIZIO EDILIZIA ABITATIVA PUBBLICA E PER IL SOCIALE

REALIZZAZIONE NUOVE RESIDENZE
TEMPORANEE PER INCLUSIONE SOCIALE IN
VIA VAGNONE, 15 - PON METRO TO 4.1.1.a

Responsabile Unico del Procedimento:

Progettista opere architettoniche:

Co-progettista opere architettoniche:

Collaboratori alla progettazione:

Ing. Carmelo Di Vita

Arch. Sabina Cail

Arch. Simiona Mantifala

Arch. Luca Casale
Geom. Gabriella Paffumì
Geom. Simona Senatore
Geom. Vincenzo Tortoromano

Coordinatore dell'integrazione del progetto
fra le varie prestazioni specialistiche:

Ing. Lucia Reda

Progettista opere strutturali :

EPT

Ing. Ermanno Piretta

Progetto ex art. 242 del D.Lgs. 152/2006:

Progetto acustica, opere impiantistiche e
antirumore :

Ing. Donato Fierri


Impresa esecutrice

M.I.T.

Scala

Commessa

Y034

AS BUILT

Tipologia

☐ ELETTRICO
☐ MECCANICO
☒ ARCHITETTONICO

Tavola

A7

Oggetto:

PIANTA PIANO QUINTO

Revisioni:

Data

Descrizione

Redatto

Controllato

Approvato

2

01

0

07.10.2024

EMISSIONE

NP

B/G

B/G